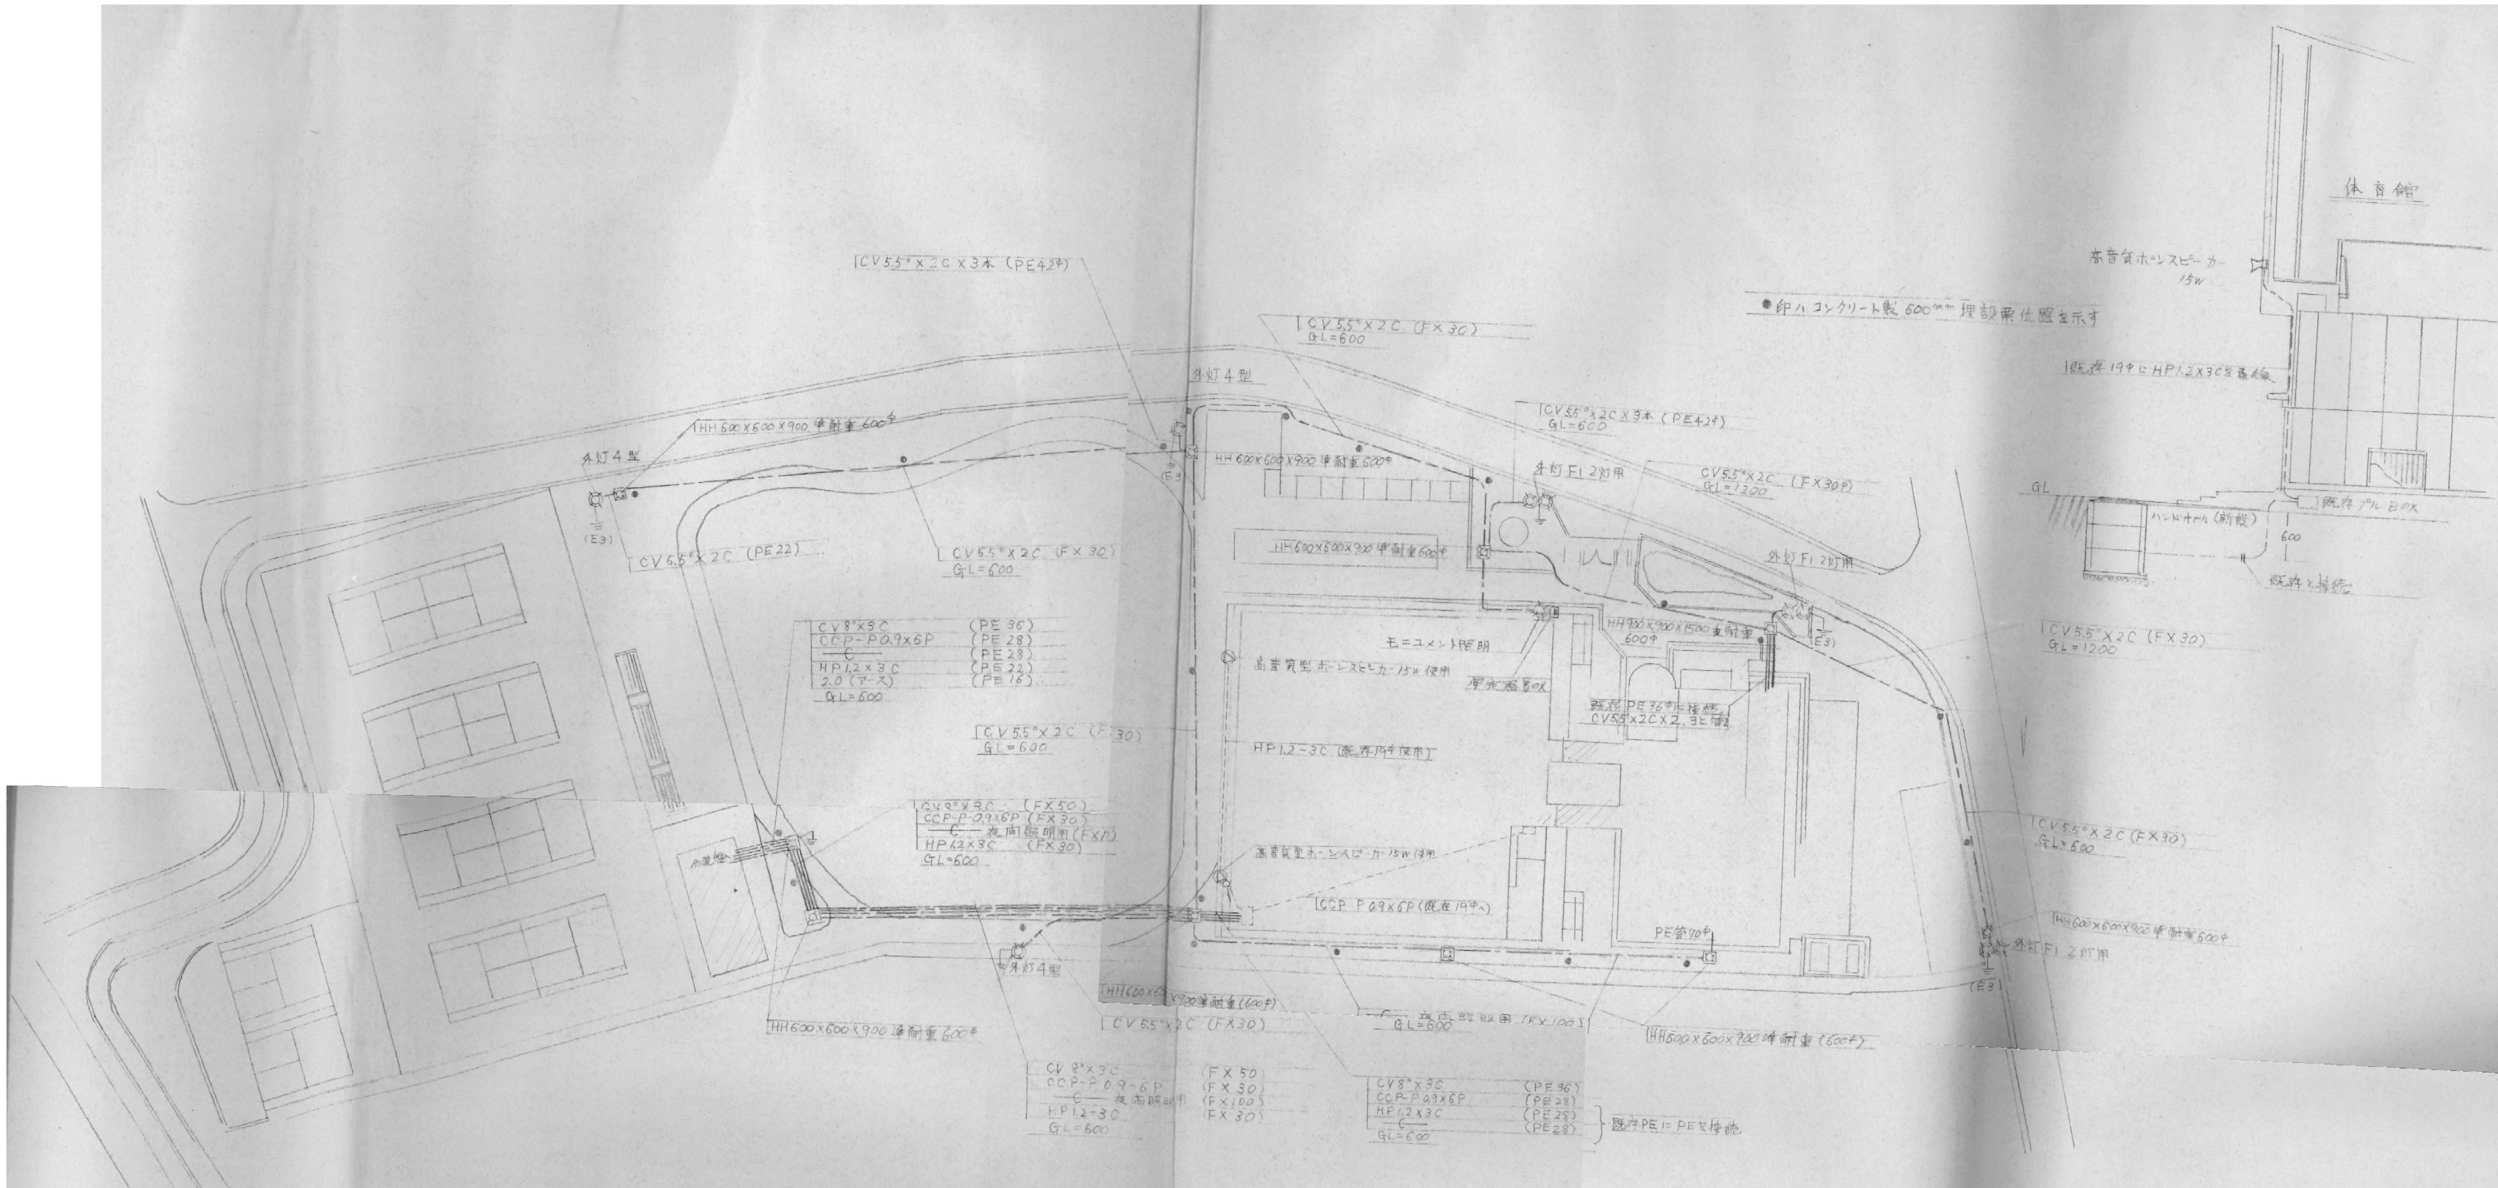
体育館
高音質ホーンスピーカー 15W
●印ハコンクリート製600mm埋設標位置を示す
既存19φにHP1.2X3C 引換線
GL
ハンドホール(新設)
既存プルBOX
600
既存と接続
CV5.5°×2C×3本 (PE42φ)
CV5.5°X2C (FX30) GL=600
外灯4型
HH600X600X900 準耐重600φ
(E3)
CV5.5°X2C (PE22)
CV5.5°X2C (FX30) GL=600
CV5.5°X2C×3本 (PE42φ) GL=600
外灯F1 2灯用
CV5.5°X2C (FX30φ) GL=1200
HH600X600X900 準耐重600φ
HH900X900X1500 重耐重 600φ
モニュメント照明
高音質型ホーンスピーカー15W使用
受電器BOX
既存PE36φに接続 CV5.5°X2CX2, 3E管
HP1.2-3C (既存19φ使用)
CV5.5°X2C (FX30) GL=1200
CV8°X3C (PE36)
CCP-P0.9X6P (PE28)
C (PE28)
HP1.2X3C (PE22)
2.0 (アース) (PE16)
GL=600
CV5.5°X2C (FX30) GL=600
CV8°X3C (FX50)
CCP-P-0.9X6P (FX30)
C 夜間照明用 (FX10)
HP1.2X3C (FX30)
GL=600
分電盤へ
高音質型ホーンスピーカー15W使用
CCP P0.9X6P (既在19φへ)
PE管70φ
CV5.5°X2C (FX30) GL=600
HH600X600X900 準耐重600φ
外灯F1 2灯用
外灯4型
HH600X600X900 準耐重600φ
HH600X600X900 準耐重(600φ)
CV5.5°X2C (FX30)
C 夜間照明用 (FX100)
GL=600
HH500X600X900 準耐重(600φ)
CV8°X3C (FX50)
CCP-P0.9-6P (FX30)
C 夜間照明用 (FX100)
HP1.2-3C (FX30)
GL=600
CV8°X3C (PE36)
CCP-P0.9X6P (PE28)
HP1.2X3C (PE28)
C (PE28)
GL=600
既存PEにPEを接続

外灯4型基礎図

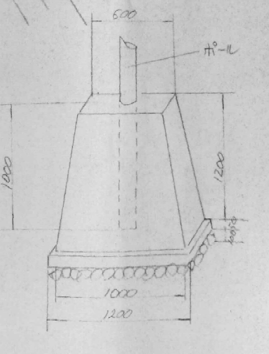
600
ポール
1000
1200
1000
1200

外灯F1型基礎図

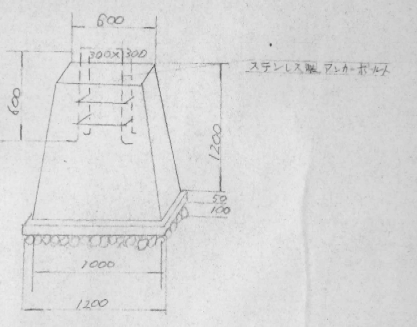
600
300X300
ステンレス製アンカーボルト
600
1200
50
100
1000
1200

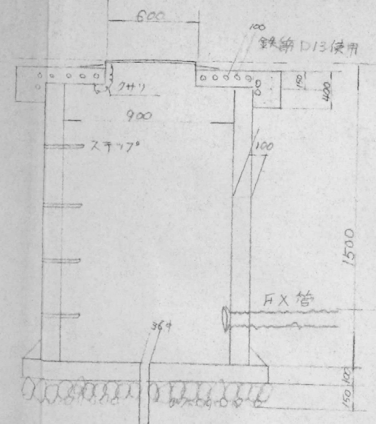
600
100
鉄筋D13使用
クサリ
150
400
900
ステップ
100
1200
1500
FX管
36φ
100
150

ハンドホール寸法図

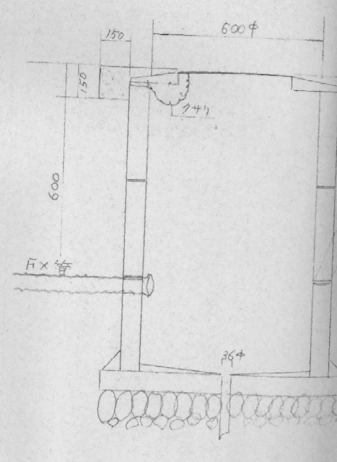
150
600φ
150
150
クサリ
600
60
900
FX管
36φ
100
150

承認
年 月 日
(有)共信設備設計事務所

西湘地区体育センター(仮称)新営工事(外構等-電気)
完成図 No 1
昭和 年 月 日 縮尺
社長 主任 設計
㈱小田原 第46号
神奈川県 昭和46 第396号
(有) 昭写社